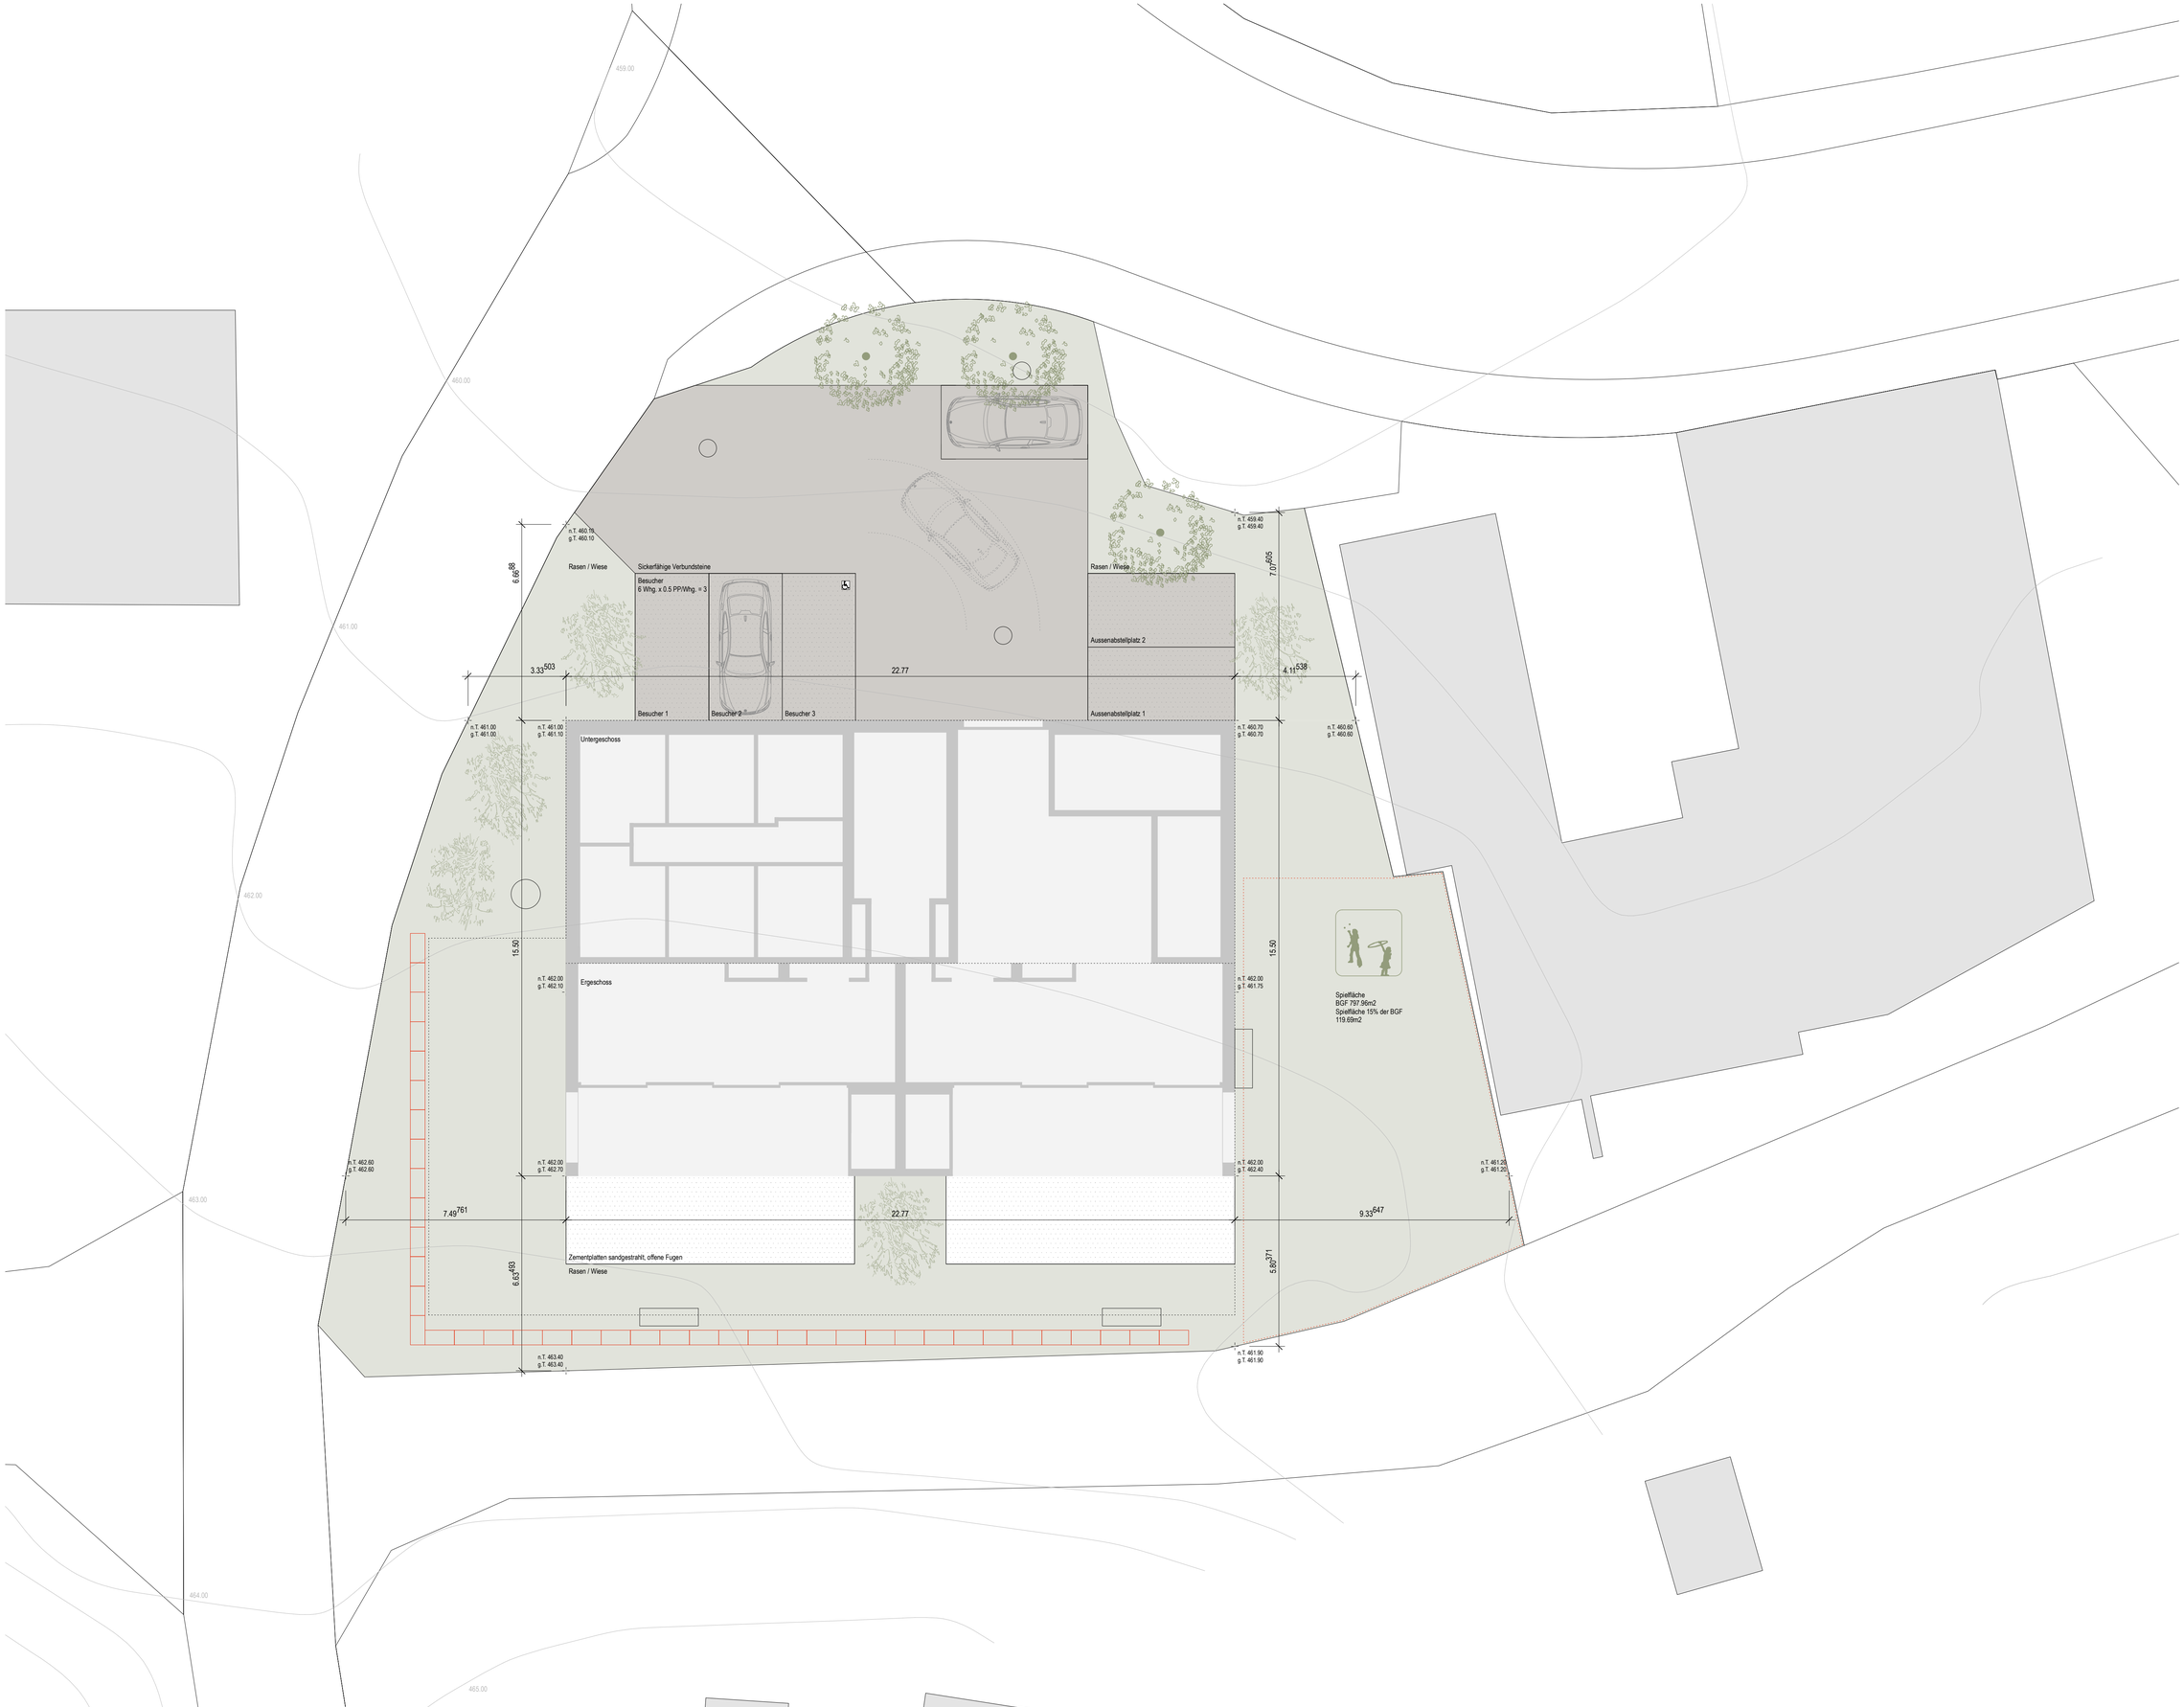

Ort, Datum	Frauenfeld, 25.11.2019
Grundeigentümer/ Bauherrschaft	Carlo Staub
Ort, Datum	Wil, 25.11.2019
Architekt	Thomas Vetter

Index	Änderung	Datum	Gez.
...	...	...	...
...	...	...	...
NEUBAU MFH MIT TIEFGARAGE
PARZELLE 7030
9565 ROTHENHAUSEN

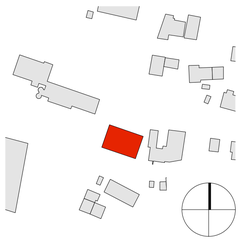

REVISIONSPLAN
UMGEBUNG **05.07.2022**

2019_001_126_B_100_A

M. 1:100 0 1m 5m

84/60 cm vt 08.11.2019

F.B.EG= **±0.00 = +462.00 m.ü.M.**

Grundeigentümer
Staub Immobilien AG
Carlo Staub
Zürcherstrasse 120
8500 Frauenfeld

T 052 725 09 09
info@staub-immo.ch

Bauherrschaft
Staub Immobilien AG
Carlo Staub
Zürcherstrasse 120
8500 Frauenfeld

T 052 725 09 09
info@staub-immo.ch

Architekt
thomas vetter architektur ag
Toggenburgerstrasse 43
9500 Wil

T 071 565 04 04 I F 071 565 04 14
mail@v-architektur.ch
www.v-architektur.ch